



SCALE: N.T.S.

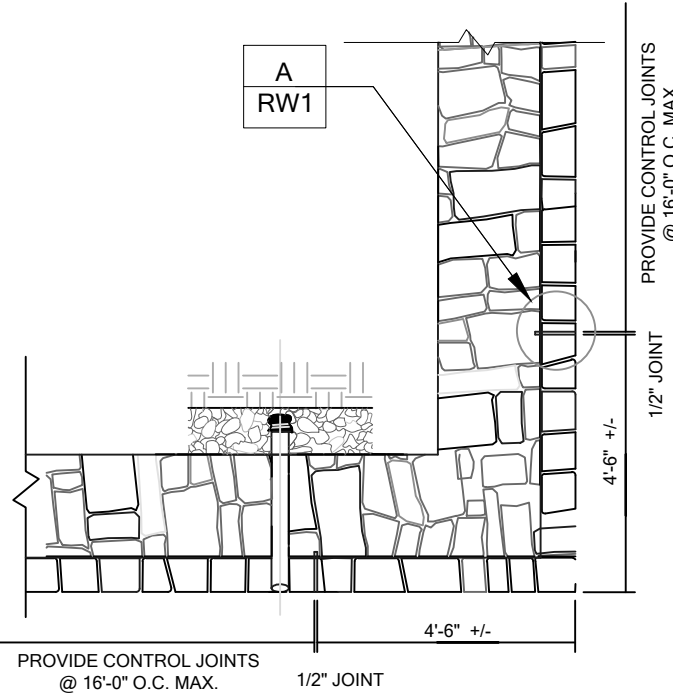


SCALE: N.T.S.

SCALE: N.T.S.

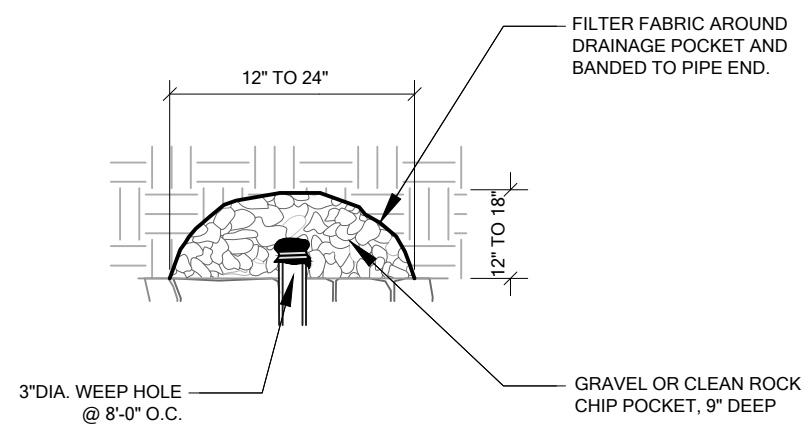

B	DRAINAGE POCKET WALLS 18" TO 48"	
RW1	NOT REQUIRED FOR WALLS 18" AND UNDER	N.T.S.

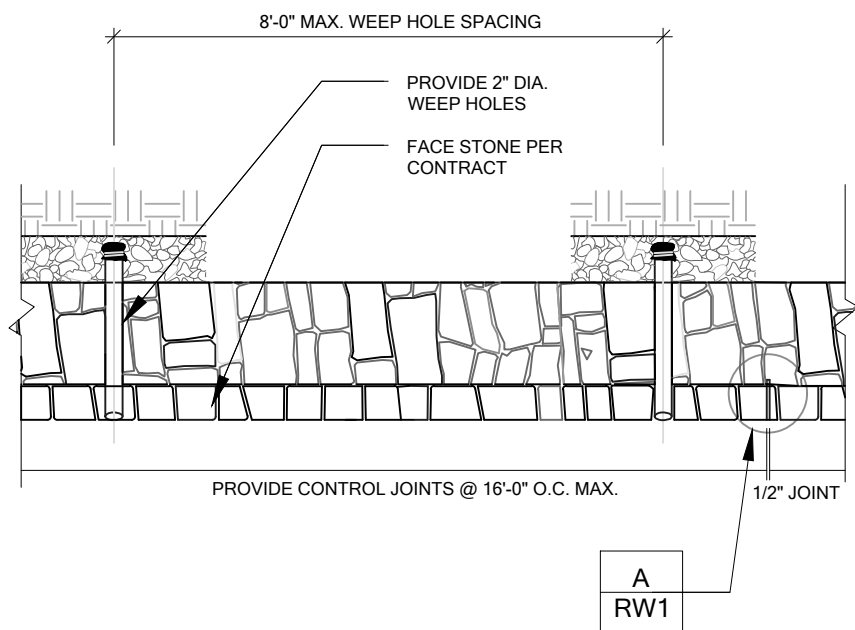

SCALE: N.T.S.

ROCKWALL, TEXAS

STATE OF TEXAS
MICHAEL A. MARSHALL
110099
LICENSED PROFESSIONAL ENGINEER
08.05.2

RW1

